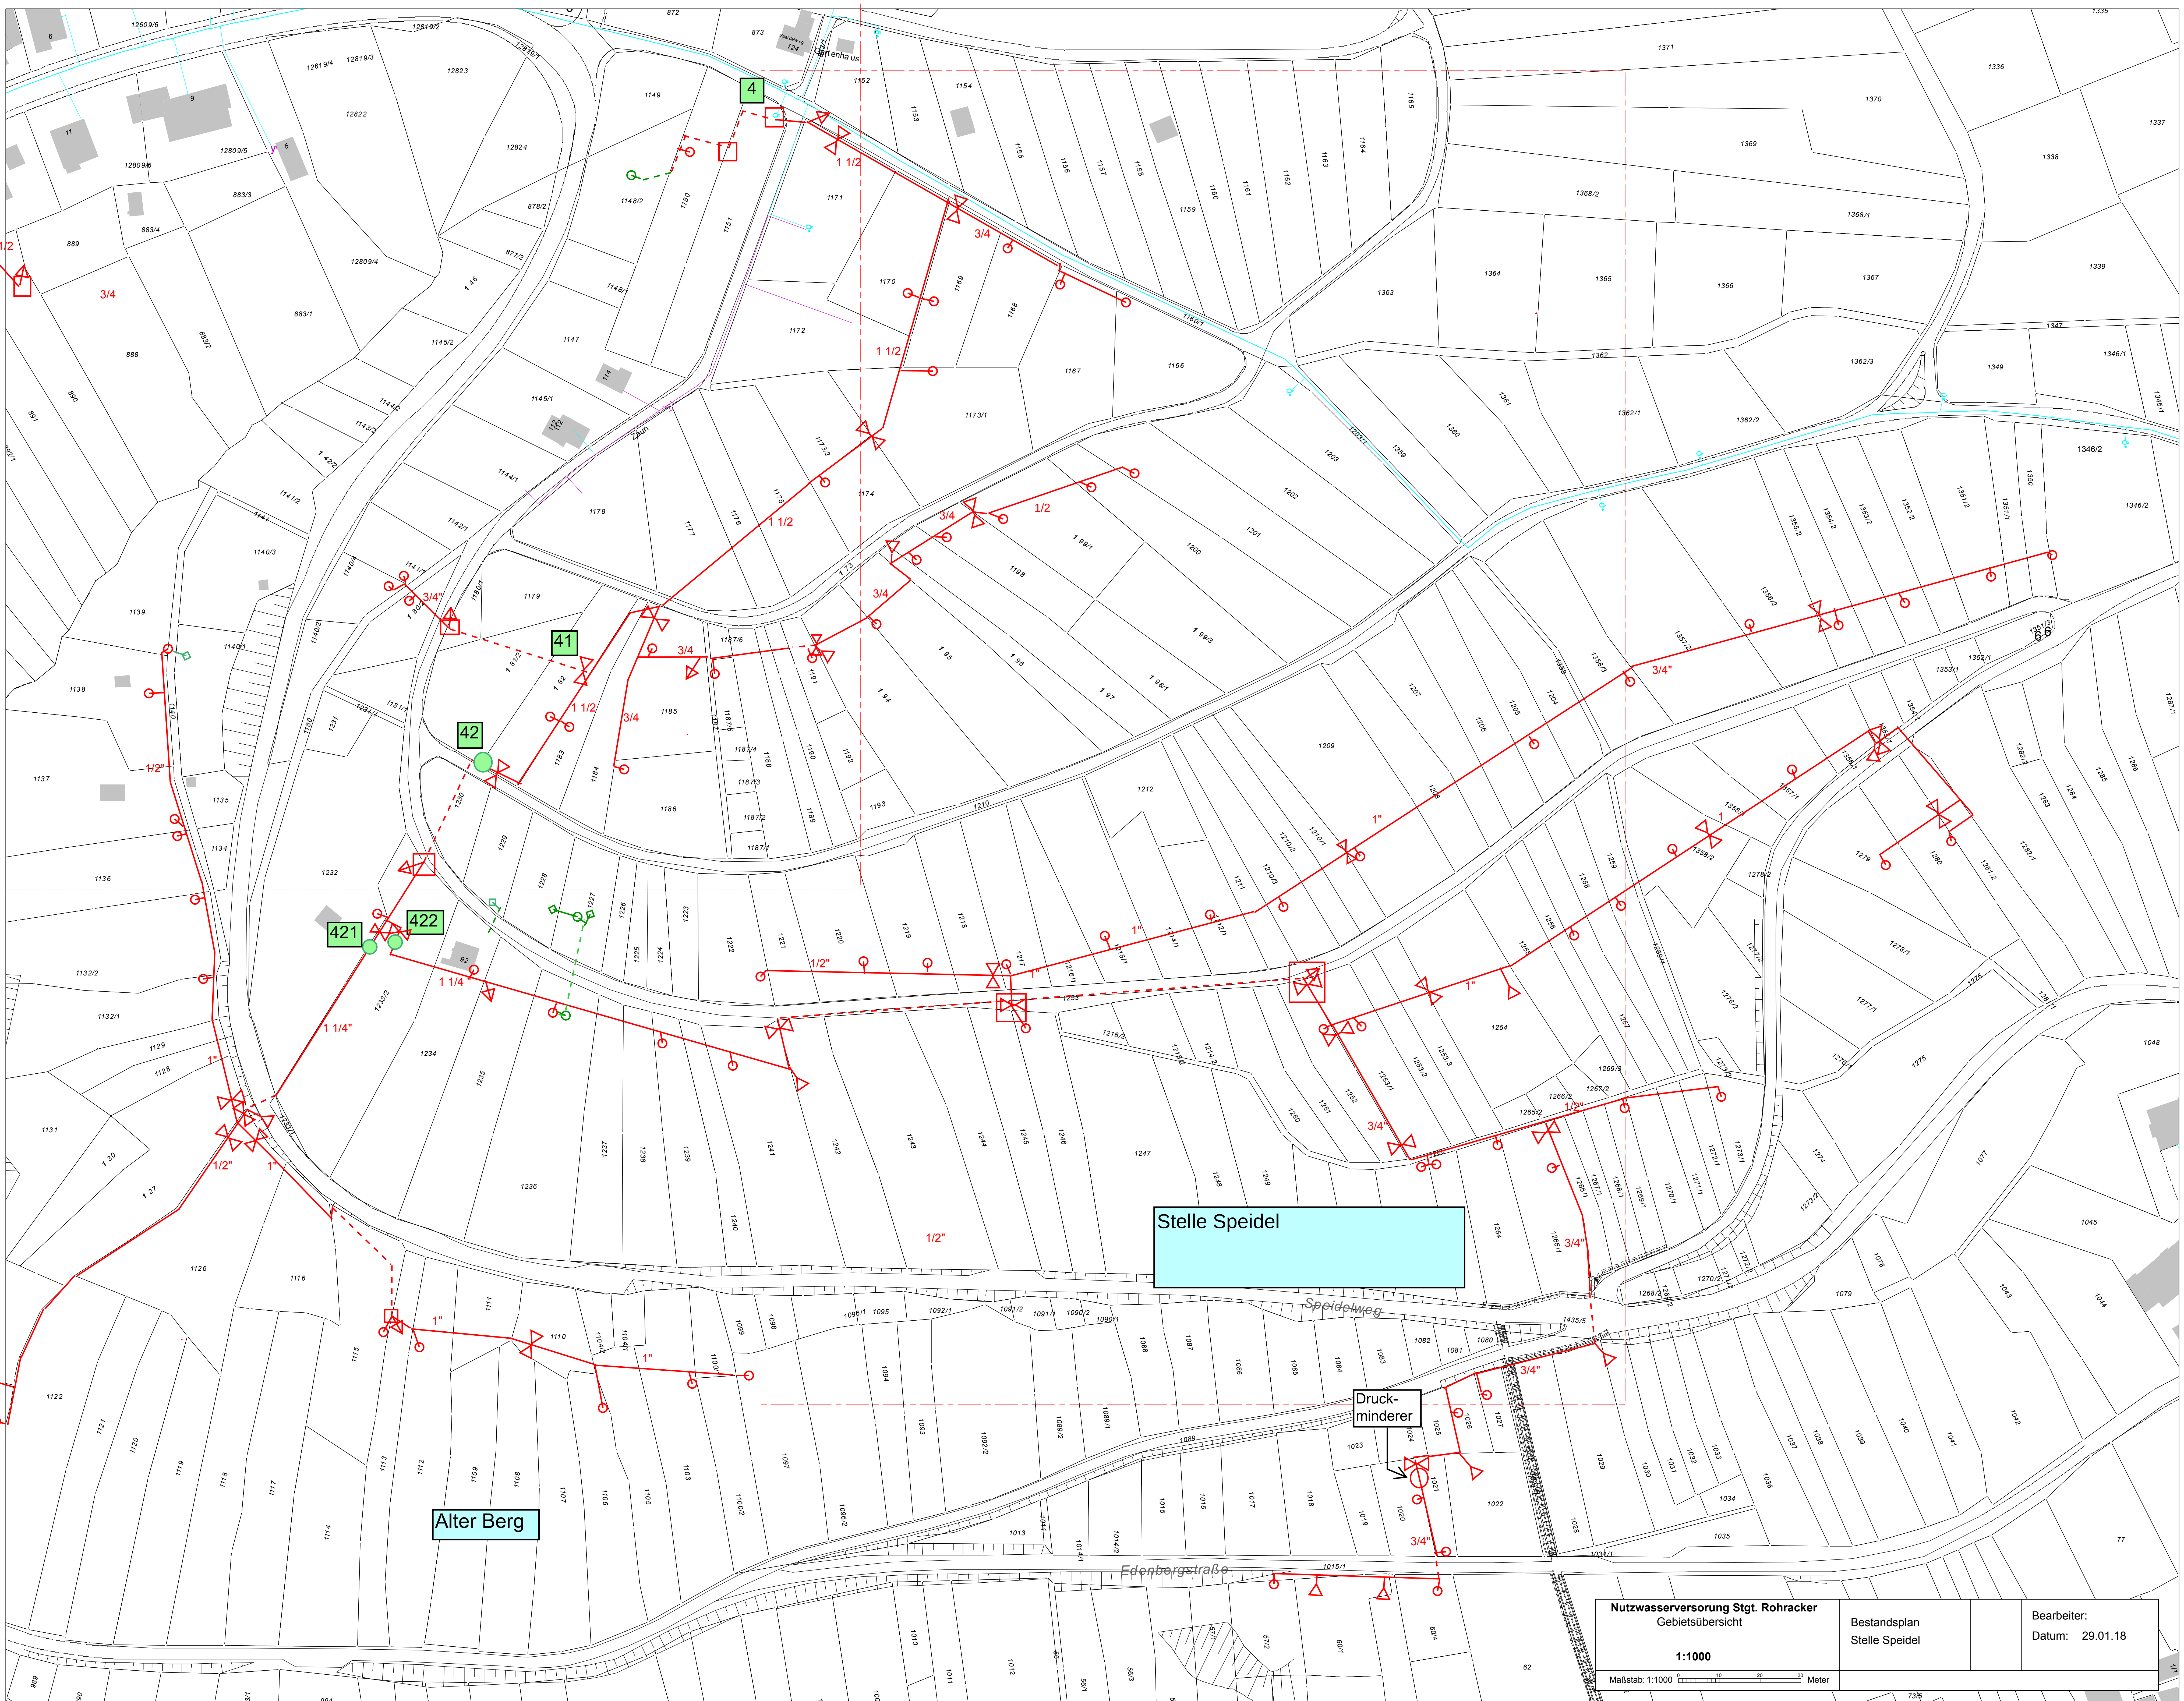

Stelle Speidel
Alter Berg
Druck-
minderer
Speidelweg
Edenbergstraße
Gartenhaus
Zaun
4
41
42
421
422
1 1/2
3/4
1/2
1"
1 1/4"
3/4"
1/2"
Nutzwasserversorung Stgt. Rohracker
Gebietsübersicht
1:1000
Maßstab: 1:1000
0
10
20
30
Meter
Bestandsplan
Stelle Speidel
Bearbeiter:
Datum: 29.01.18